




MINISTERO DELLE FINANZE
DIREZIONE GENERALE DEL CATASTO E DEI SERVIZI TECNICI ERARIALI
NUOVO CATASTO EDILIZIO URBANO

(R. DECRETO-LEGGE 13 APRILE 1928-XVII, N. 652)


Planimetria dell'immobile situato nel Comune di C. del Lago Via Pozzuolo

Ditta _____

Allegata alla dichiarazione presentata all'Ufficio^(*) del Comune di C. del Lago
(*) Tecnico Erariale o del Comune

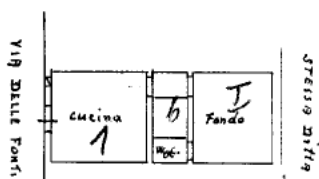

P. 1.

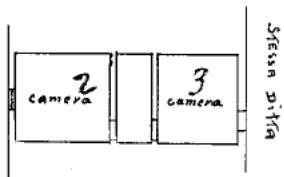

P. 2.

ORIENTAMENTO



SCALA DI 1: 200

SPAZIO RISERVATO PER LE ANNOTAZIONI D'UFFICIO

DATA
PROT. N°


Compilata da: Scari
(Titolo, nome e cognome del tecnico)
Pietro Marchettani
Iscritto all'Albo dei Geometri
della Provincia di Perugia
DATA 29 Maggio 1951
Firma: Marchettani

Catasto dei Fabbricati - Situazione al 09/12/2014 - Comune di CASTIGLIONE DEL LAGO (C309) - Foglio: 38 - Particella: 63 - Subalterno: 0 >
VIA FONTI VECCHIE n. 4 piano: TI:

10 metri



Ultima planimetria in atti

~~PLATO~~

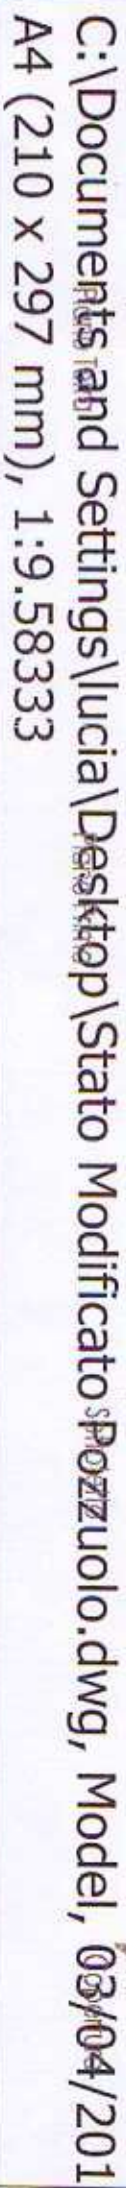

STATO MODIFICATO - Prospetti scala 1:100

~~PIÙ STATO~~

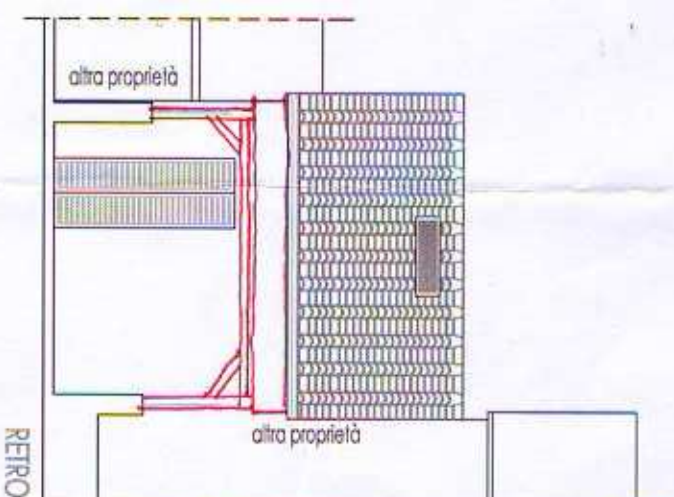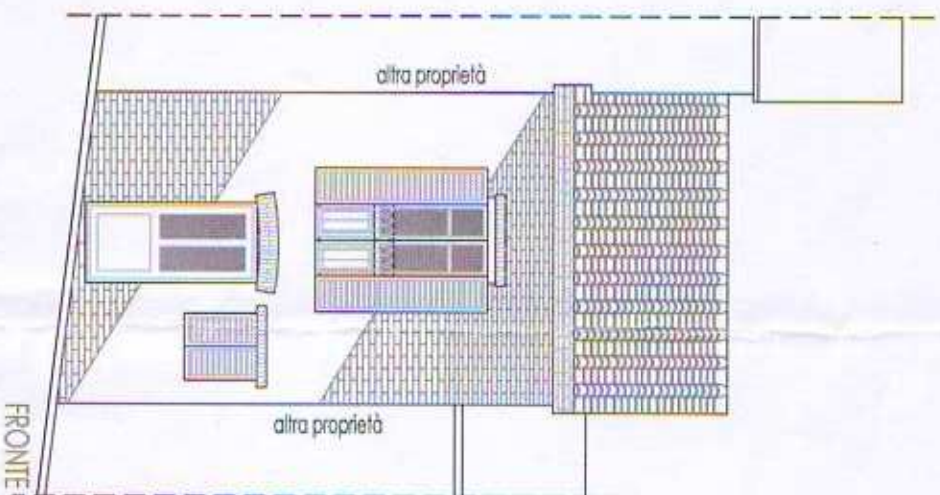

STATO MODIFICATO - Sezioni scala 1:100

~~PROGETTO~~

